




REV	ANT	ÄNDRINGEN AVSER	DATUM	SIGN
-----	-----	-----------------	-------	------

RELATIONSHANDLING

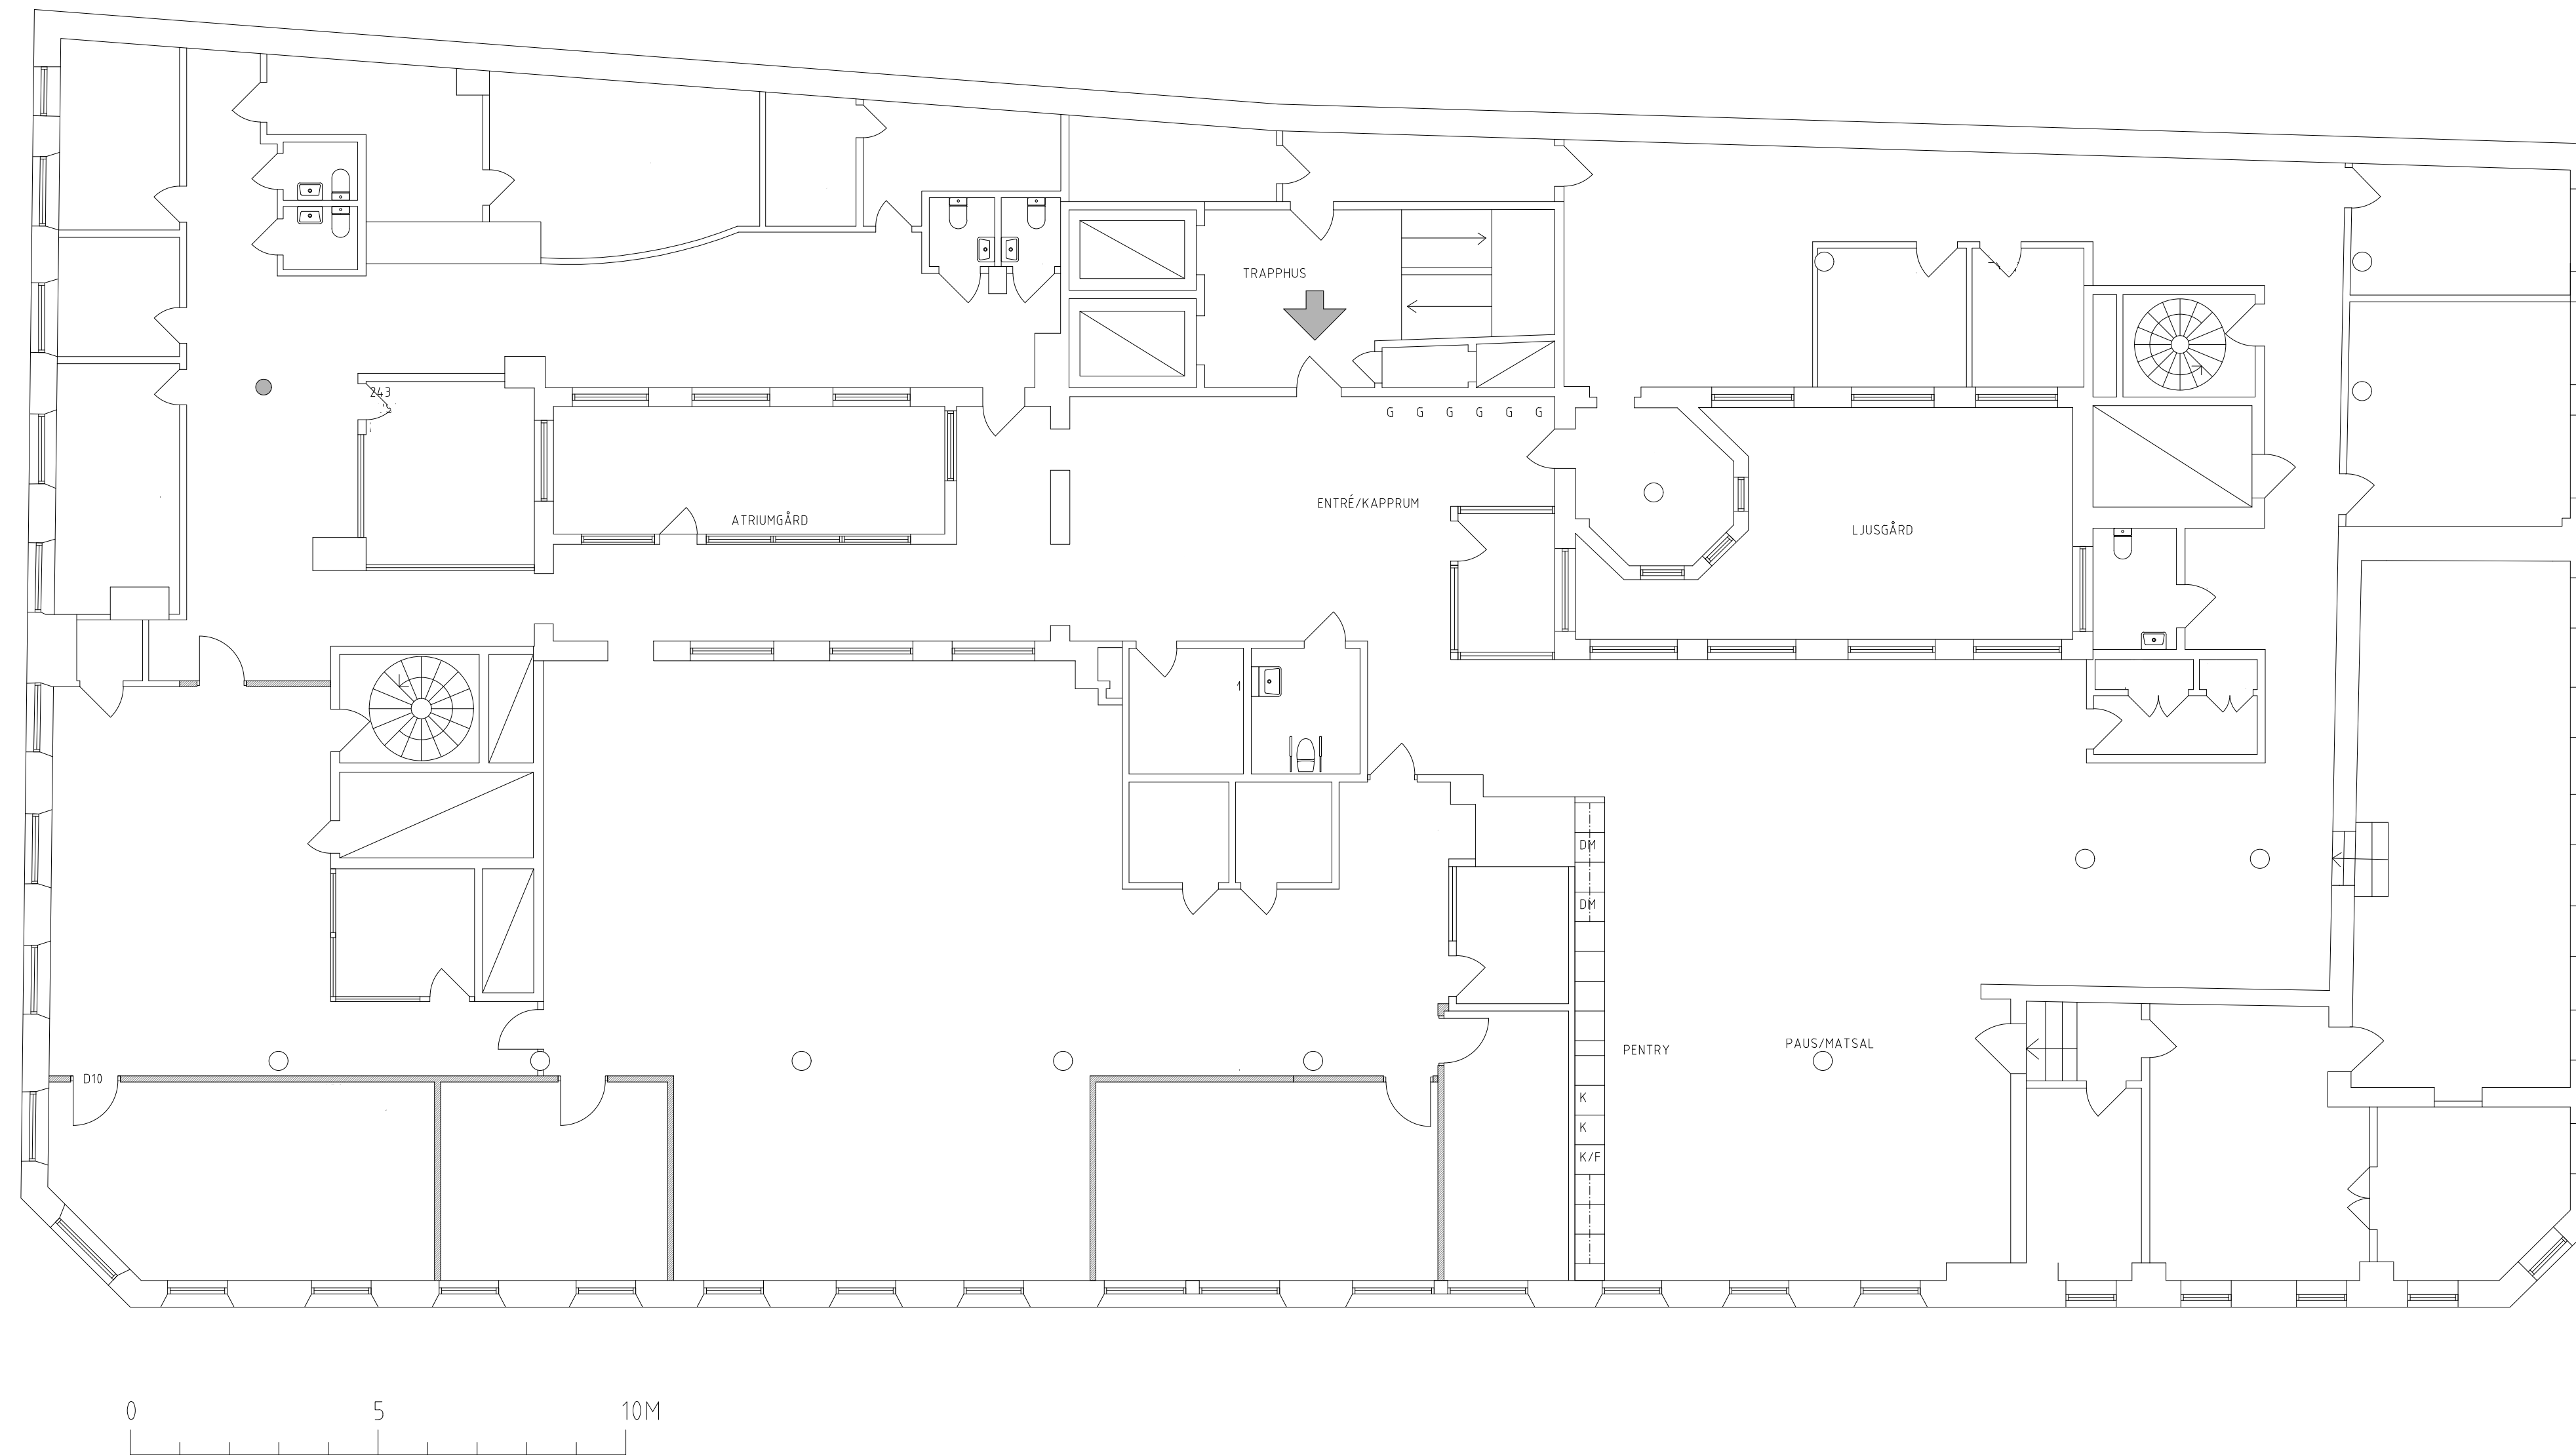


KUNGSGATAN 34
PLAN 2

PL		
X A		
K		
V		
E		
L		
BR		

ANSVARIG C-M.E	RITAD/KONSTR AV C-M.E	HANDLÄGGARE C-M.E
UPPDRAG NR	DATUM 20260923	RST NR

NY ORGANISATIONSPLAN
PLAN 2

SKALA 1:100 (A1) 1:200 (A3)	PROJNR	NUMMER	REV
-----------------------------------	--------	--------	-----

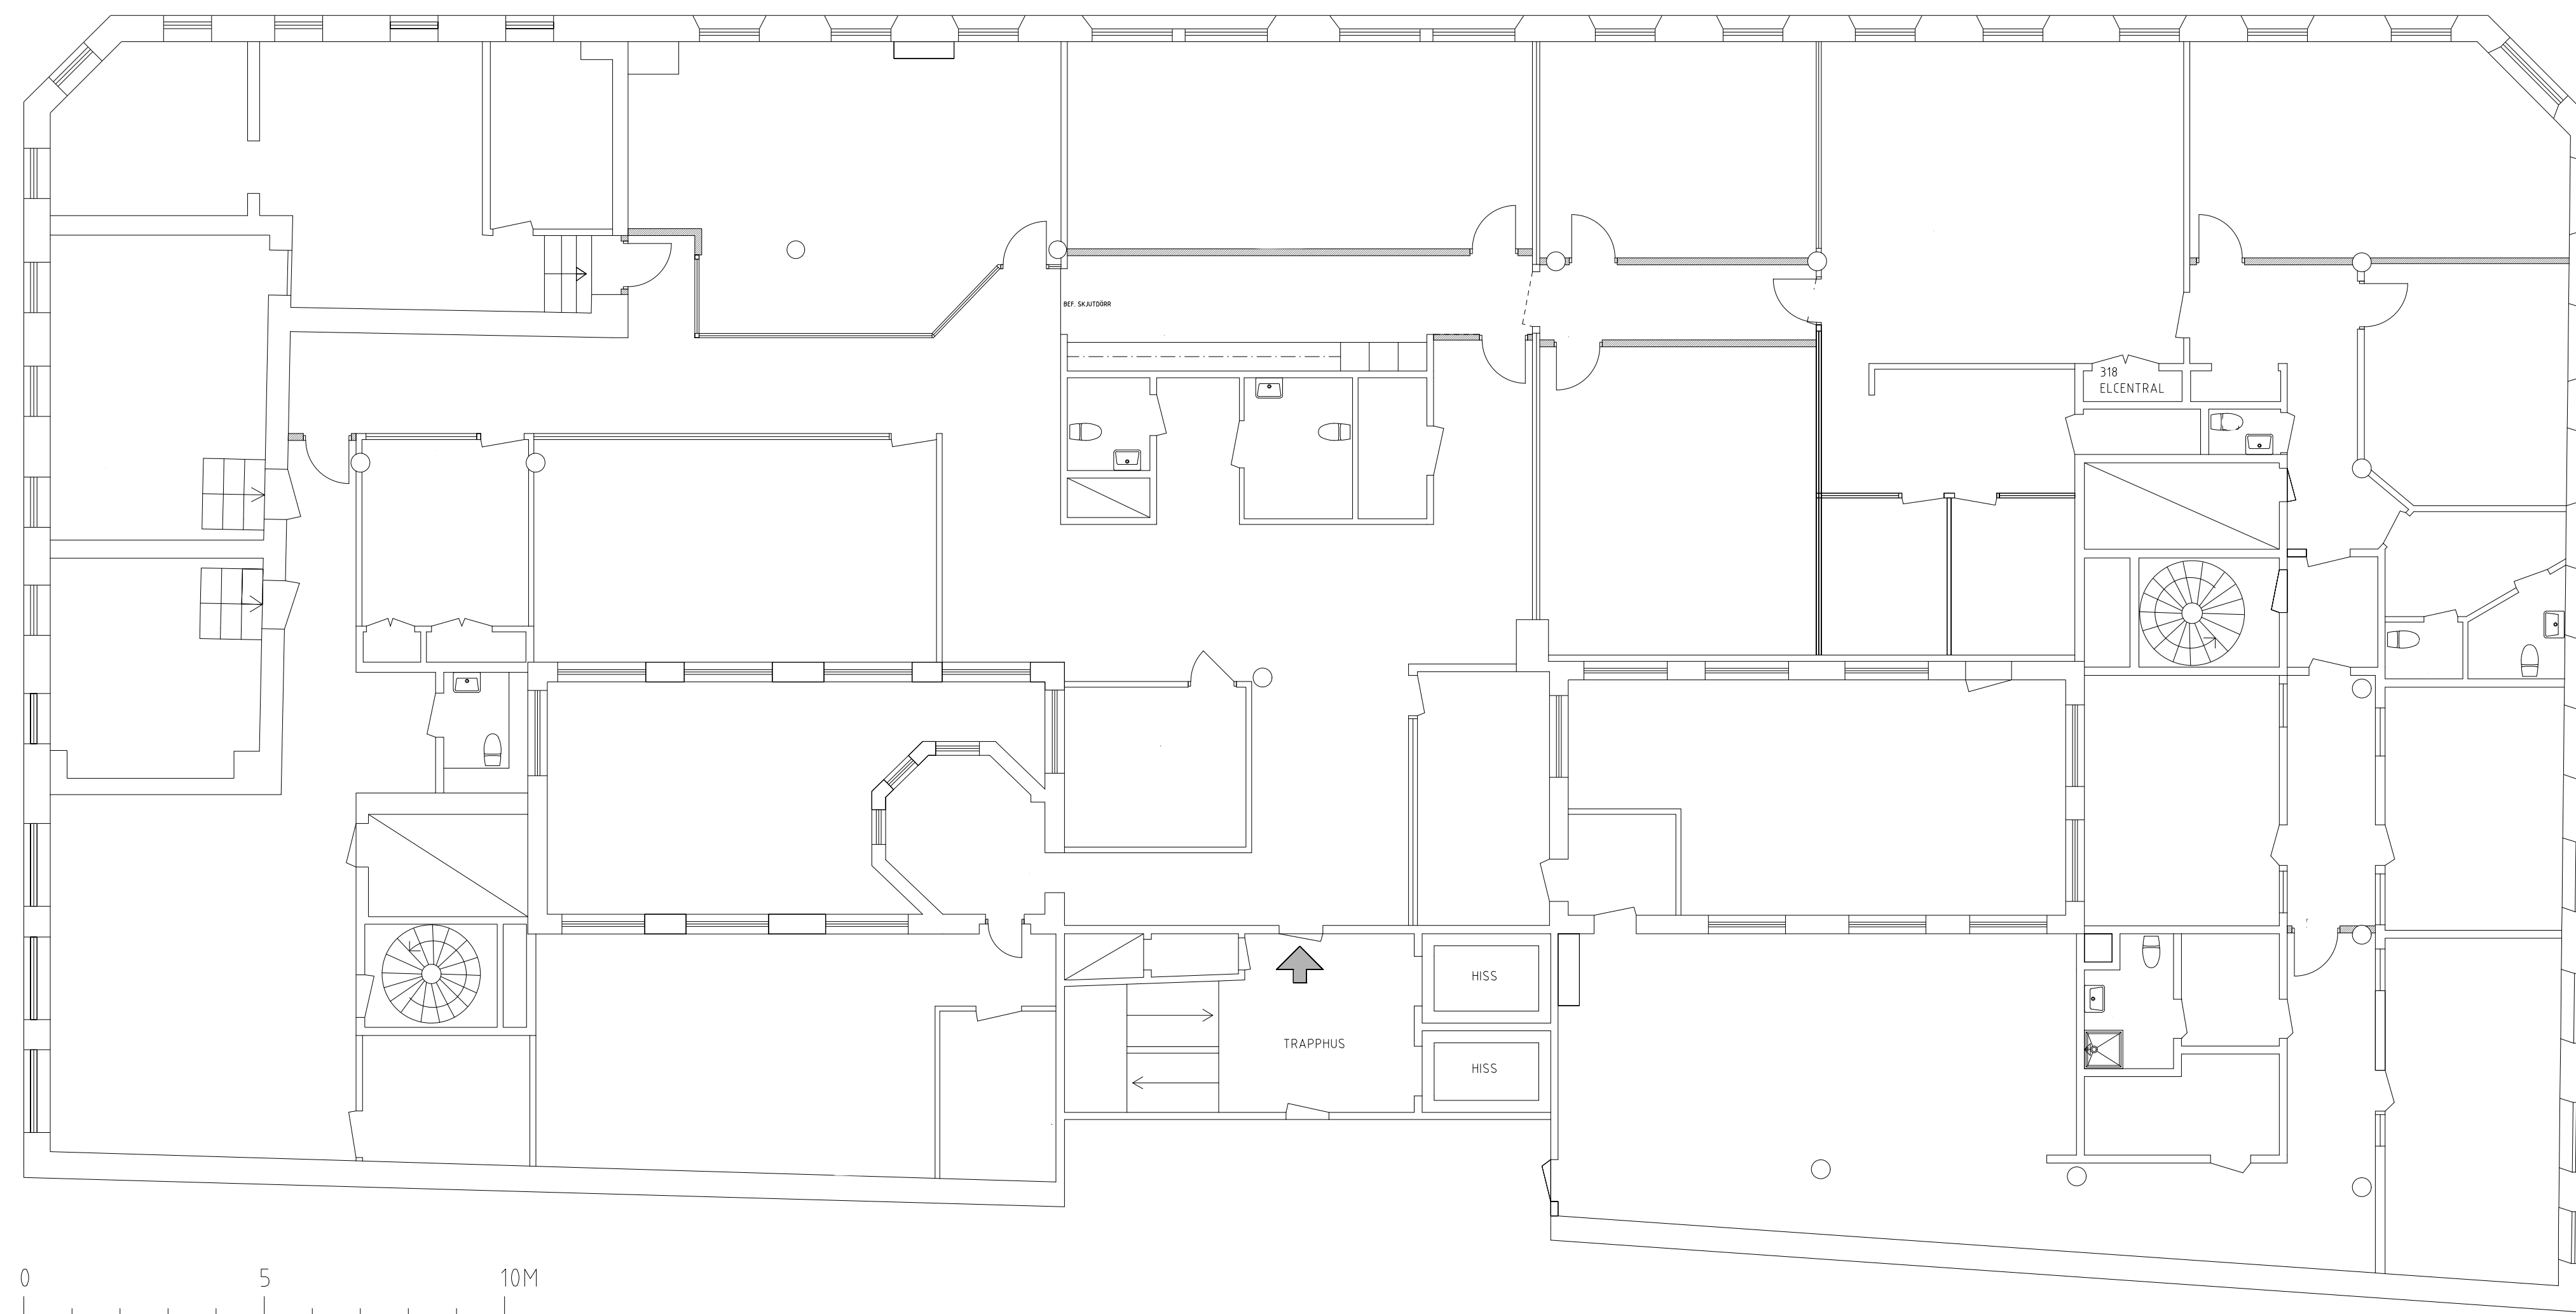

0 5 10M

REV	ANT	ÄNDRINGEN AVSER	DATUM	SIGN
RELATIONSHANDLING				
BALDER				
KUNGSGATAN 34 PLAN 3				
	PL			
X	A			
	K			
	V			
	E			
	L			
	BR			
ANSVARIG C-M.E		RITAD/KONSTR AV C-M.E	HANDLÄGGARE C-M.E	
UPPDRAG NR		DATUM 20260923	RST NR	
NY ORGANISATIONSPLAN PLAN 3				
SKALA 1:100 (A1) 1:200 (A3)		PROJNR	NUMMER	REV