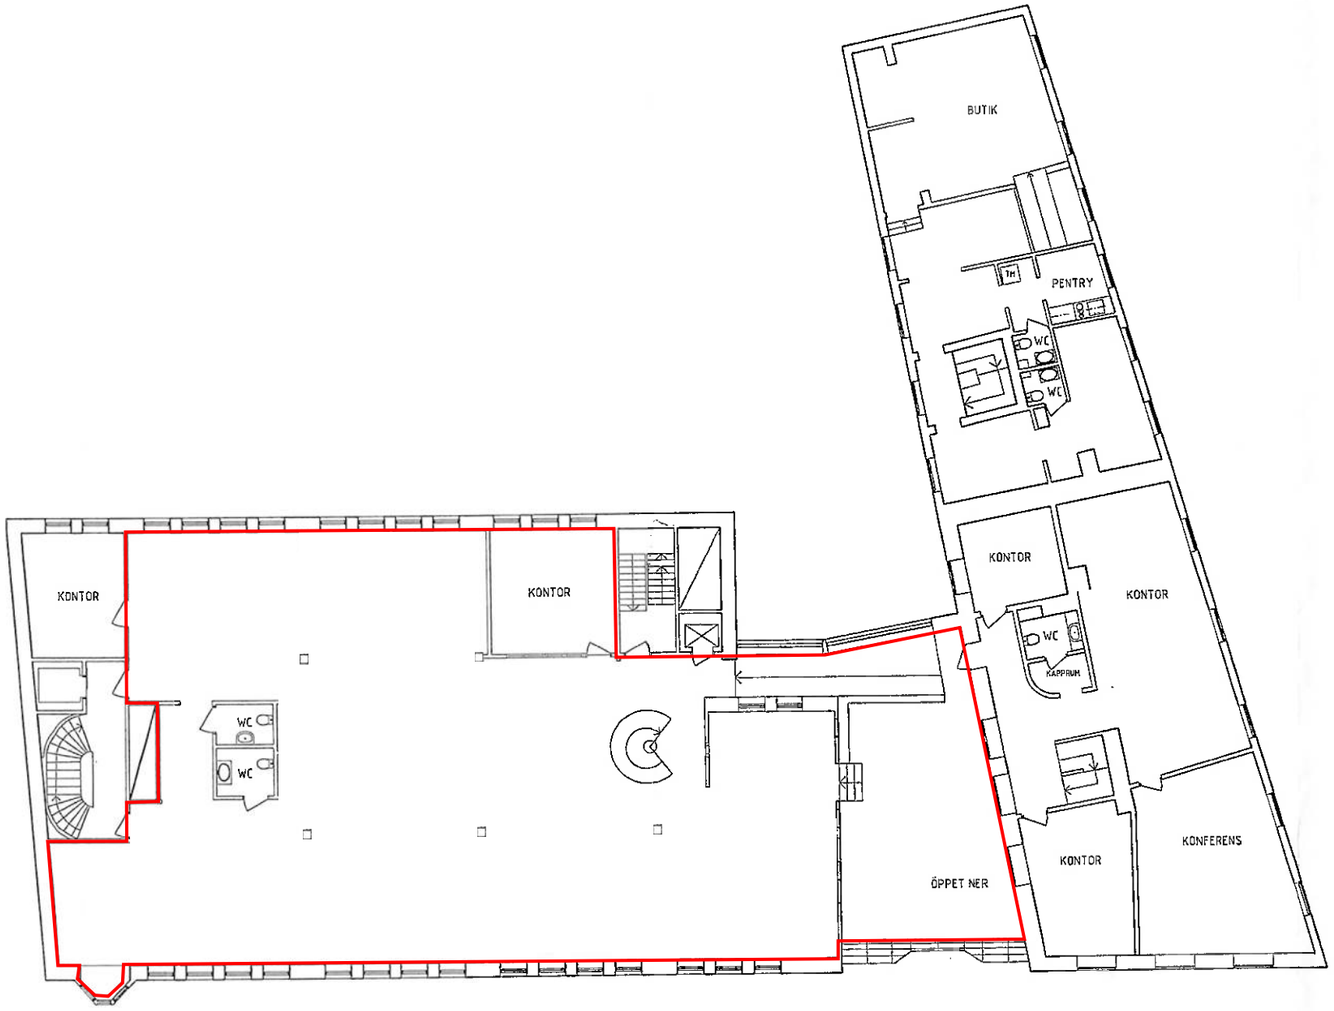

METER
0 1 2 3 4 5 10
FORMAT A1 SKALA 1:100, A3: 1:200

BET	ANT	ÄNDRING AVSER	DATUM	SIGN
A		Utökad, fastighet mot Fyristorg	070122	LG

RELATIONSHANDLING

VASAKRONAN

ORIENTERINGSFIGUR

VASAKRONANS PROJEKTNUMMER
XXXXXX

FJÄRDINGEN 26:1
KONTORSBYGGNAD

A METOD ARKITEKTER AB T: 018-12 09 05 F: 018-12 09 15

K	-	T:	F:
V	-	T:	F:
E	-	T:	F:
-	-	T:	F:
-	-	T:	F:
-	-	T:	F:
-	-	T:	F:
-	-	T:	F:
-	-	T:	F:

UPPDRAG NR 384-1	RITAD/KONSTR AV RT	HANDLÄGGARE EBM
DATUM 2006-09-11	SKALA 1:100	FASTSTÄLLD

KV DOMEN
PLAN 02
-
-

RITNINGSDEFINITIONSFIL A--40.1-0010010.DWG CAD VER 2004

OBJEKT ID C0031-001 RITNING A--40.1-0010010 REV A

ORIGINALFORMAT: A1